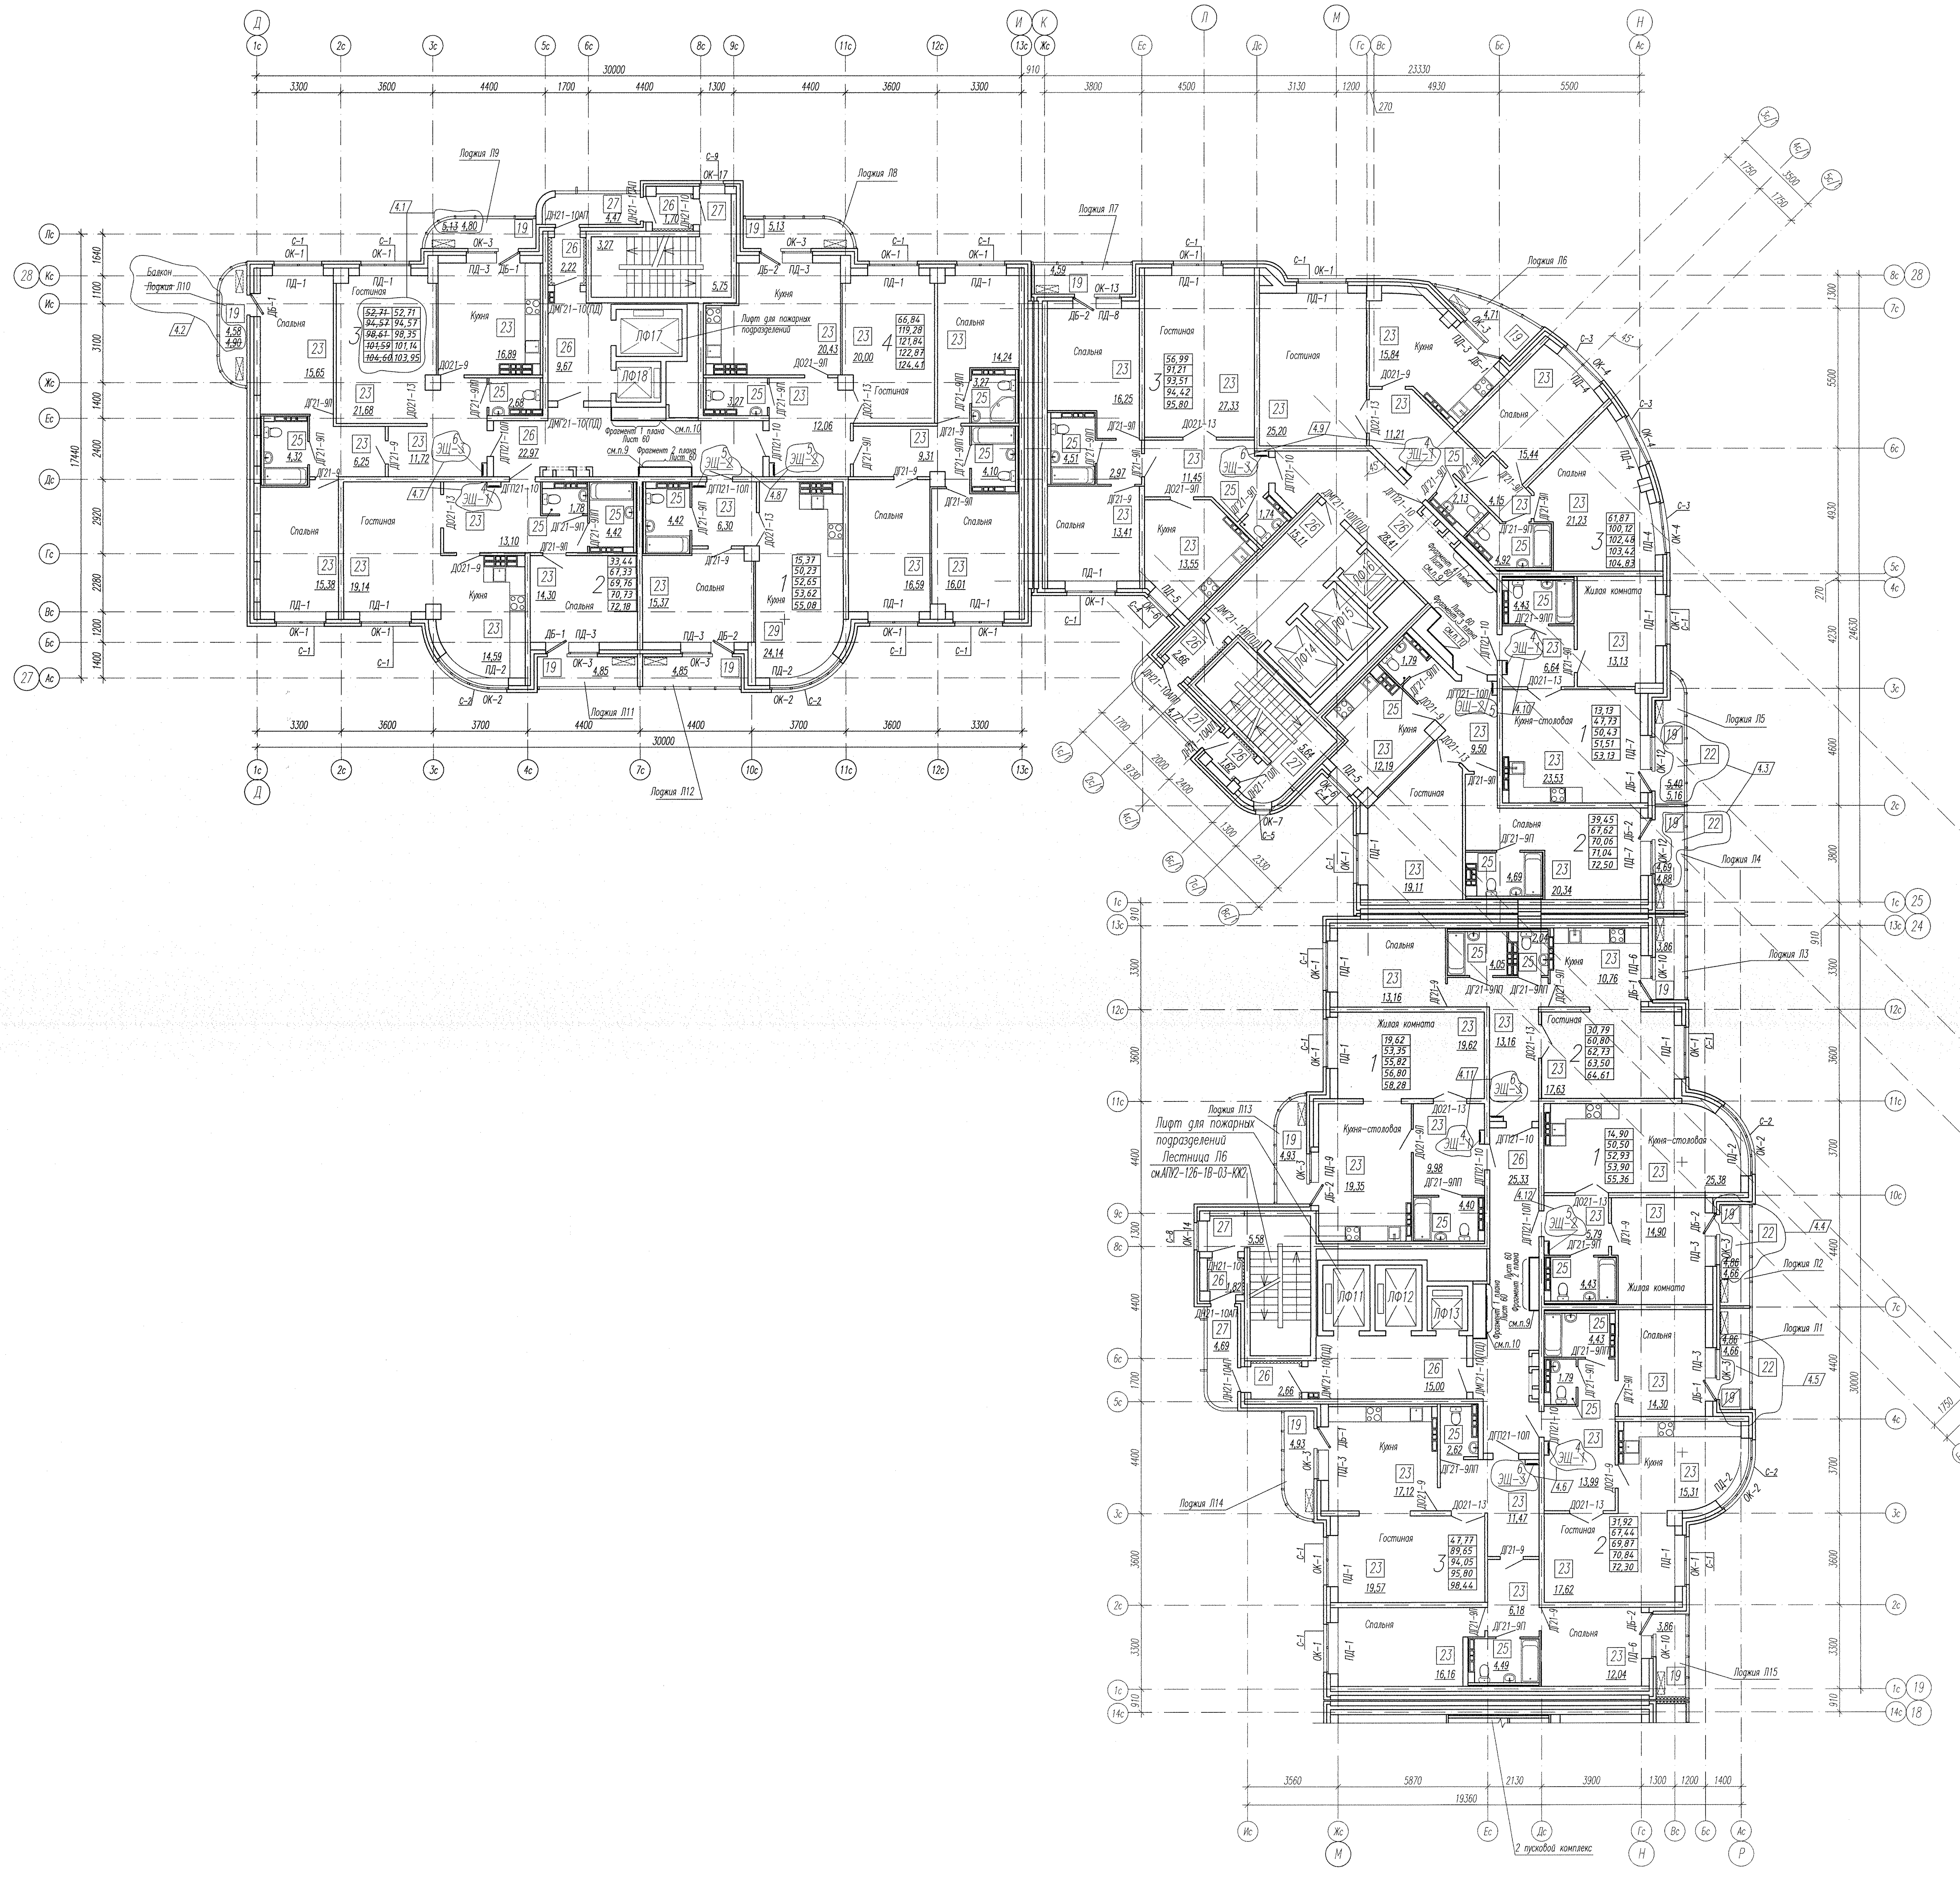
Лоджия Л1
Лоджия Л2
Лоджия Л3
Лоджия Л4
Лоджия Л5
Лоджия Л6
Лоджия Л7
Лоджия Л8
Лоджия Л9
Балкон
~~Лоджия Л10~~
Лоджия Л11
Лоджия Л12
Лоджия Л13
Лоджия Л14
Лоджия Л15
Лифт для пожарных подразделений
Лестница Л6
см.АПУ2-126-1В-03-КЖ2
Гостиная
Спальня
Кухня
Кухня-столовая
Жилая комната
2 пусковой комплекс
30000
23330
24630
19360
17440

Компоновочная схема


АПУ2-126-1В,2В-03-АР
Пусковой комплекс 3
АПУ2-126-1Б,2Б-02-АР
Пусковой комплекс 2
АПУ2-126-1А,2А-01-АР
Пусковой комплекс 1
АПУ2-126-3Б-03-АР
Пусковой комплекс 3
АПУ2-126-3А-02-АР
Пусковой комплекс 2

УСЛОВНЫЕ ОБОЗНАЧЕНИЯ:

70 (115) – перегородки из блоков силикатных полнотелых с пазогребневыми элементами

200 – несущие монолитные железобетонные стены

100 (50, 150) – зашивка ГВЛ по карскасу ТИГИ KNAUF

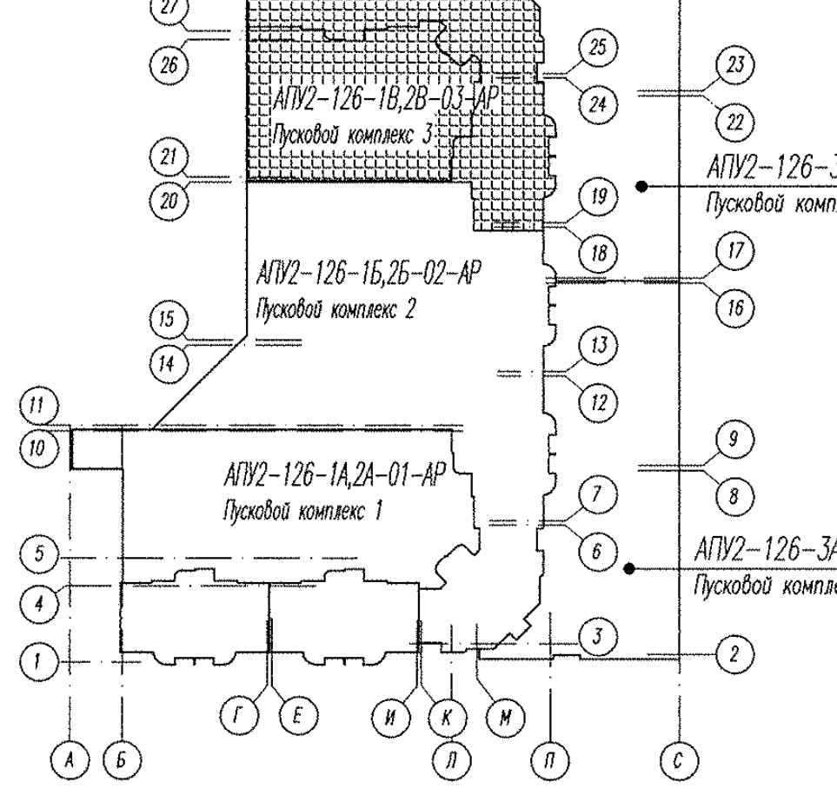39,72 – жилая площадь квартиры
58,60 – общая площадь квартиры без лоджии и балкона
59,49 – общая площадь квартиры с лоджией и балконом (с коэффициентом – лоджия 0,5)
60,68 – общая площадь квартиры с лоджией и балконом (с коэффициентом – лоджия 0,7)
61,57 – общая площадь квартиры с лоджией и балконом (с коэффициентом 1)

14 – тип пола

Л1 – вид лоджии

– место установки кондиционеров

1. Кладочный план 11...12 этажей см. лист 11.
2. Экспликацию полов см. лист 43, ведомость отделки помещений см. лист 60.
3. Схемы заполнения оконных проемов и спецификацию элементов заполнения оконных и дверных проемов см. лист 59.
4. Утепление стен тамбуров выполнить по узлу 10 на листе 50 минплитой плотностью 45кг/м3), с последующей зашивкой листами ГВЛ толщиной 12мм в 2 слоя по каркасу ТИГИ KNAUF. Элементы утепления тамбуров учтены в спецификации элементов утепления внутренних стен и перекрытий, элементов исполнения ниш этажных и квартирных щитков, зашивки коммуникаций на листе ~~53~~.54а
5. Ниши для этажных электрощитков выполнить в перегородках из силикатного кирпича производства SiMat, а квартирных – из ГВЛ толщиной 12мм в 1 слой по каркасу KNAUF, схемы см. лист 35. ~~Установить щит этажный ЭЩ-1. Щитки этажные ЭЩ-1 учтены в спецификации элементов заполнения оконных и дверных проемов. лист 59.~~
6. Схемы расположения элементов лоджий Л1...Л15 см. листы 46,47.
7. В лестничных клетках при установке окон ОК-7, ОК-14 и ОК-17 подоконные доски не устанавливать, вместо них выполнить откосы из цементно-песчаного раствора, поверхность зажелезнить.
8. При установке оконных блоков ОК-3, ОК-10, ОК-12, ОК-13 сливы не устанавливать, вместо них выполнить откосы из цементно-песчаного раствора, поверхность зажелезнить.
9. Стояки коммуникаций ОВ в общих коридорах зашить листами ГВЛ толщиной 12мм в 2 слоя по каркасу ТИГИ KNAUF с последующей установкой ~~ЩЭ2~~ ЩЭ-1, см. лист 60. Этажные щиты ~~ЩЭ2~~ ЩЭ-1 учтены в спецификации элементов заполнения ~~оконных и~~ дверных проемов, лист 59.
10. Стояки ВК зашить листами ГВЛ в 2 слоя по каркасу ТИГИ KNAUF с устройством ~~на 1 этаже~~ отверстия ~~980х1600(h)~~ 890х1610(h), низ на высоте 300 мм от пола (уточнить по месту) с последующей установкой щита этажного ~~ЩЭ2~~ ЩЭ-1. Щитки ~~ЩЭ2~~ ЩЭ-1 учтены в спецификации элементов заполнения ~~оконных и~~ дверных проемов на листе 59.

4.13

4.14

						АПУ2-126-1В,2В-03-АР
4	14	–	104-13		05.13	Многоэтажный жилой дом с нежилыми помещениями, пристроенными магазинами, подземной автостоянкой в границах улиц 8 Марта–Авиационной– Союзной в Чкаловском районе г. Екатеринбурга
3	–	Нов.	59-13		03.13	
Изм.	Кол.уч.	Лист.	Nдок.	Подпись	Дата	
Гл. арх.		Земцова			03.13	Жилой дом 1В. Подземная автостоянка 2В. Пусковой комплекс 3
Н.контр.		Рыжкова				
Зав.груп.		Острогорская				
Разраб.		Снигирева				Отделочные планы 11...12 этажей.
Проверил		Земцова				
Исполнил		Снигирева				

Стадия	Лист	Листов
Р	39	

ЗАО
"Корпорация "Атомстройкомплекс"

Инв. N подл.	Подпись и дата	Взам. инв. N	Согласовано