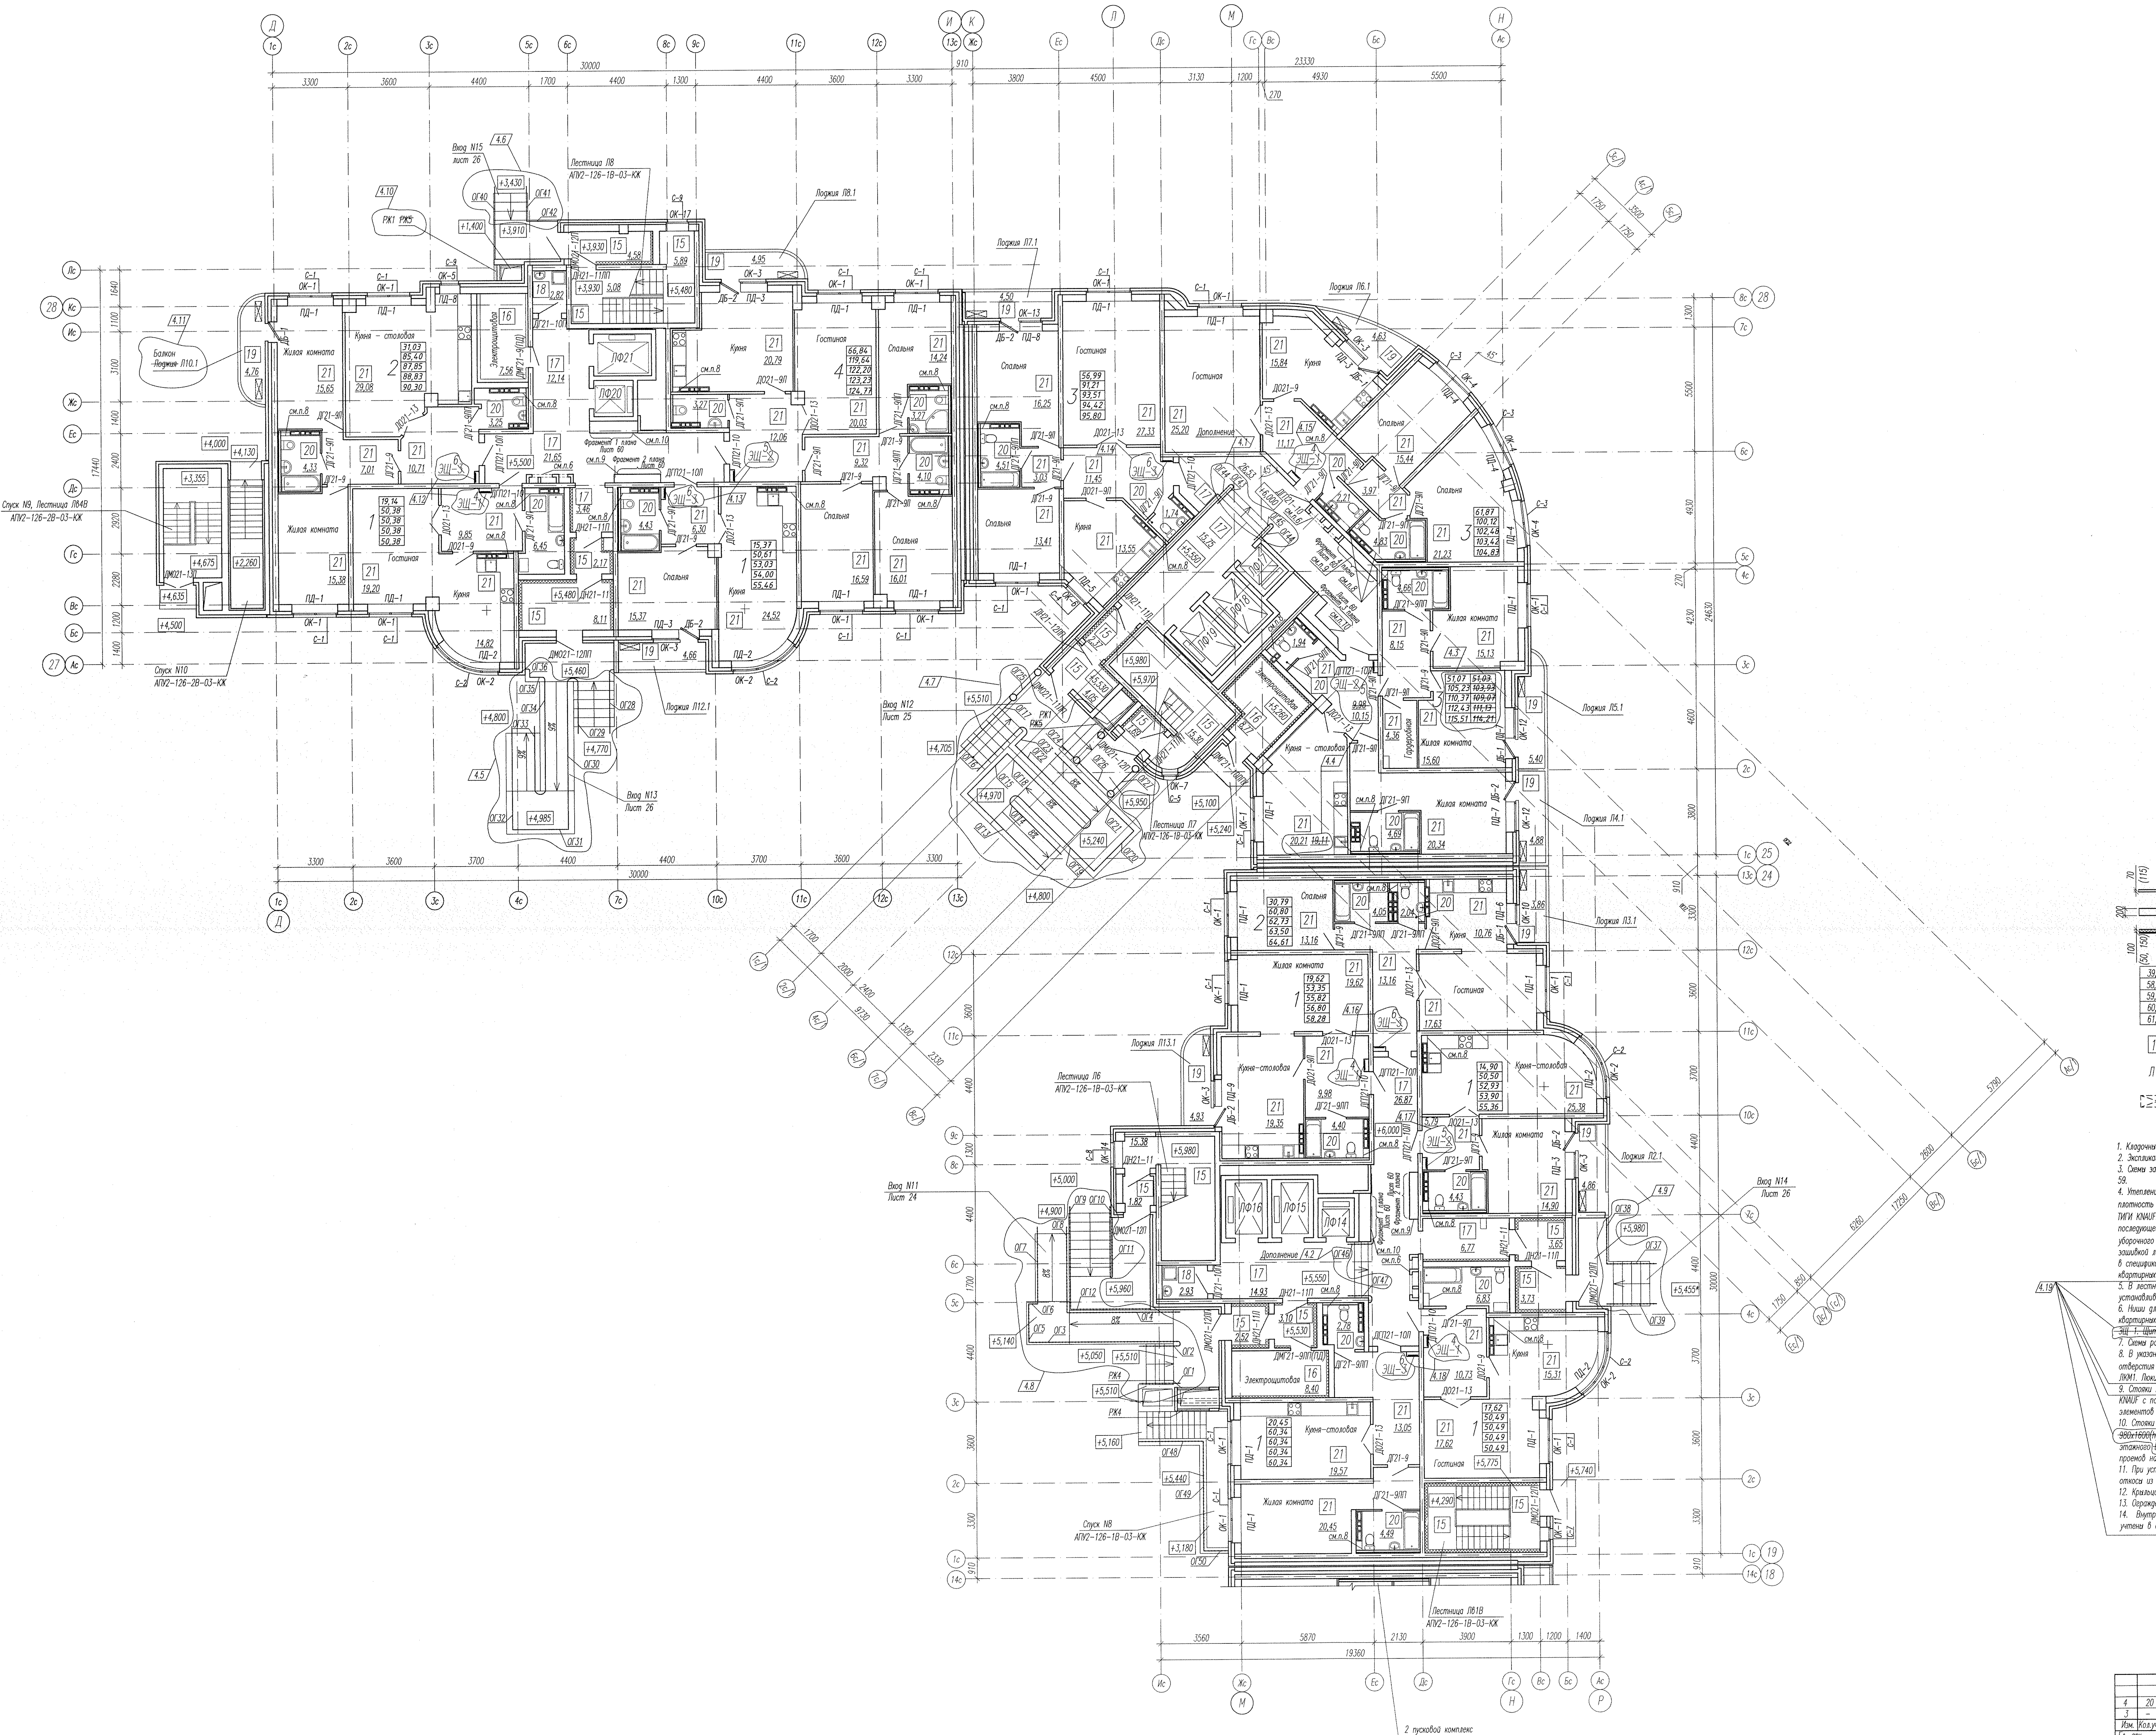
Лестница Л8
АПУ2-126-1В-03-КЖ
Вход N15
лист 26
Лоджия Л8.1
Лоджия Л7.1
Лоджия Л6.1
Балкон
Лоджия Л10.1
Спуск N9, Лестница Л4В
АПУ2-126-2В-03-КЖ
Спуск N10
АПУ2-126-2В-03-КЖ
Лоджия Л12.1
Вход N12
Лист 25
Вход N13
Лист 26
Лестница Л7
АПУ2-126-1В-03-КЖ
Лоджия Л5.1
Лоджия Л4.1
Лоджия Л3.1
Лоджия Л13.1
Лестница Л6
АПУ2-126-1В-03-КЖ
Вход N11
Лист 24
Вход N14
Лист 26
Лоджия Л2.1
Спуск N8
АПУ2-126-1В-03-КЖ
Лестница Л81В
АПУ2-126-1В-03-КЖ
2 пусковой комплекс
Жилая комната
Кухня - столовая
Гостиная
Спальня
Кухня
Дополнение
Электрощитовая
Гардеробная
30000
23330
24630
19360
17440

Компоновочная схема


АПУ2-126-1В,2В-03-АР
Пусковой комплекс 3
АПУ2-126-3Б-03-АР
Пусковой комплекс 3
АПУ2-126-1Б,2Б-02-АР
Пусковой комплекс 2
АПУ2-126-1А,2А-01-АР
Пусковой комплекс 1
АПУ2-126-3А-02-АР
Пусковой комплекс 2

УСЛОВНЫЕ ОБОЗНАЧЕНИЯ:

70 (115) – перегородки из блоков силикатных полнотелых с пазогребневыми элементами

200 – несущие монолитные железобетонные стены

100 (50, 150) – зашивка ГВЛ по карскасу ТИГИ KNAUF

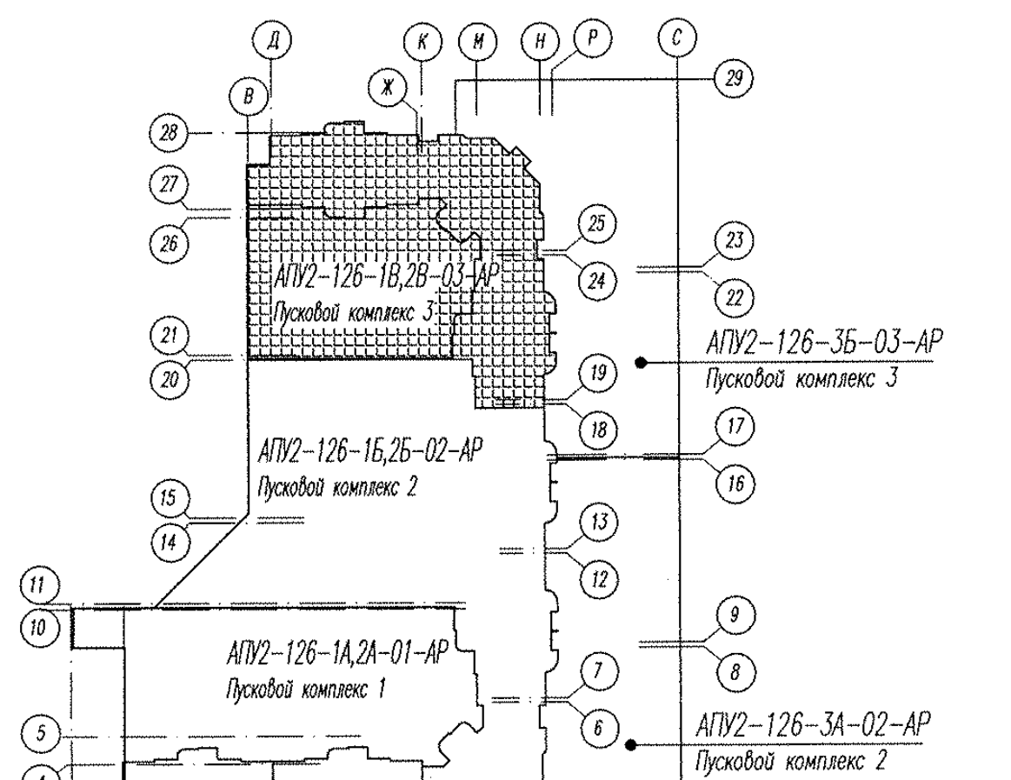39,72	– жилая площадь квартиры
58,60	– общая площадь квартиры без лоджии и балкона
59,49	– общая площадь квартиры с лоджией и балконом (с коэффициентом – лоджия 0,5)
60,68	– общая площадь квартиры с лоджией и балконом (с коэффициентом – лоджия 0,7)
61,57	– общая площадь квартиры с лоджией и балконом (с коэффициентом 1)

14 – тип пола

Л1.1 – вид лоджии

– место установки кондиционеров

1. Кладочный план 1 этажа см. лист 8.
2. Экспликацию полов см. лист 43, ведомость отделки помещений см. лист 60.
3. Схемы заполнения оконных проемов и спецификацию элементов заполнения оконных и дверных проемов см. лист 59.
4. Утепление стен тамбуров см.узел 10, лист 50. Перекрытие тамбуров входа подшить снизу минплитой, плотность 45кг/м3 (см. лист 52), с последующей зашивкой листами ГВЛ толщиной 12мм в 1 слой по каркасу ТИГИ KNAUF. Перекрытия электрощитовой подшить снизу минплитой, плотностью 45 кг/м3 толщиной 100 мм, с последующей зашивкой листами ГВЛ толщиной 12мм в 1 слой по каркасу ТИГИ KNAUF. Перекрытия помещений уборочного инвентаря подшить снизу минплитой, плотность 45 кг/м3 толщиной 200 мм , с последующей зашивкой листами ГВЛ толщиной 12мм в 2 слоя по каркасу ТИГИ KNAUF. Элементы утепления тамбуров учтены в спецификации элементов утепления внутренних стен и перекрытий, элементов исполнения ниш этажных и квартирных щитков, зашивки коммуникаций на листе ~~55~~ 54а
5. В лестничных клетках и тамбурах при установке окон ОК-7, ОК-11, ОК-14 и ОК-17 подоконные доски не устанавливать, вместо них выполнить откосы из цементно-песчаного раствора, поверхность зажелезнить.
6. Ниши для этажных электрощитков выполнить в перегородках из силикатного кирпича производства SiMat, а квартирных – из ГВЛ толщиной 12мм в 1 слой по каркасу KNAUF, схемы см. лист 35. ~~Установить щит этажный ЭЩ-1. Щитки этажные ЭЩ-1 учтены в спецификации элементов заполнения оконных и дверных проемов. лист 59.~~
7. Схемы расположения элементов лоджий Л1...Л15 см. листы 46,47.
8. В указанном месте стояки ВК на 1 этаже зашить листами ГВЛ по каркасу ТИГИ KNAUF с устройством отверстия 300х400(h), низ на высоте 900 мм от пола (уточнить по месту) с последующей установкой люка ЛКМ1. Люки ЛКМ1 учтены в спецификации элементов заполнения ~~оконных и~~ дверных проемов на листе 59.
9. Стояки коммуникаций ОВ в общих коридорах зашить листами ГВЛ толщиной 12мм в 2 слоя по каркасу ТИГИ KNAUF с последующей установкой ~~ЩЭ2~~ ЩЭ-1, см. лист 60. Этажные щиты ~~ЩЭ2~~ ЩЭ-1 учтены в спецификации элементов заполнения ~~оконных и~~ дверных проемов, лист 59.
10. Стояки ВК зашить листами ГВЛ в 2 слоя по каркасу ТИГИ KNAUF с устройством на 1 этаже отверстия ~~980х1600(h)~~ 890х1610(h), низ на высоте 300 мм от пола (уточнить по месту) с последующей установкой щита этажного ~~ЩЭ2~~ ЩЭ-1. Щитки ~~ЩЭ2~~ ЩЭ-1 учтены в спецификации элементов заполнения ~~оконных и~~ дверных проемов на листе 59.
11. При установке оконных блоков ОК-3, ОК-10, ОК-12, ОК-13 сливы не устанавливать, вместо них выполнить откосы из цементно-песчаного раствора, поверхность зажелезнить.
12. Крыльца и пандусы облицевать тротуарной плиткой по узлам 30, 31 на листе 26.
13. Ограждения крылец и внутренних лестниц холлов см. лист 61.
14. Внутренние лестницы облицевать бетонными проступями. Ограждения внутренних лестниц и облицовка учтены в спецификации элементов внутренних лестниц на листе ~~55~~ 22.

4.19

4.20

4	20	–	104-13		05.13
3	–	Нов.	59-13		03.13
Изм.	Кол.уч.	Лист.	Nдок.	Подпись	Дата
Гл. арх.		Земцова			03.13
Н.контр.		Рыжкова			
Зав.груп.		Острогорская			
Разраб.		Снигирева		Снигир	
Проверил		Земцова			
Исполнил		Снигирева		Снигир	

АПУ2-126-1В,2В-03-АР

Многоэтажный жилой дом с нежилыми помещениями, пристроенными магазинами, подземной автостоянкой в границах улиц 8 Марта– Авиационной– Союзной в Чкаловском районе г. Екатеринбурга

Жилой дом 1В.
Подземная автостоянка 2В.
Пусковой комплекс 3

Стадия	Лист	Листов
Р	36	

Отделочный план 1 этажа на
отм.+5,500; +6,000

ЗАО
"Корпорация "Атомстройкомплекс"

Согласовано

Взам. инв. N

Подпись и дата

Инв. N подл.