Согласовано
Взам. инв. N
Подпись и дата
Инв. N подл.

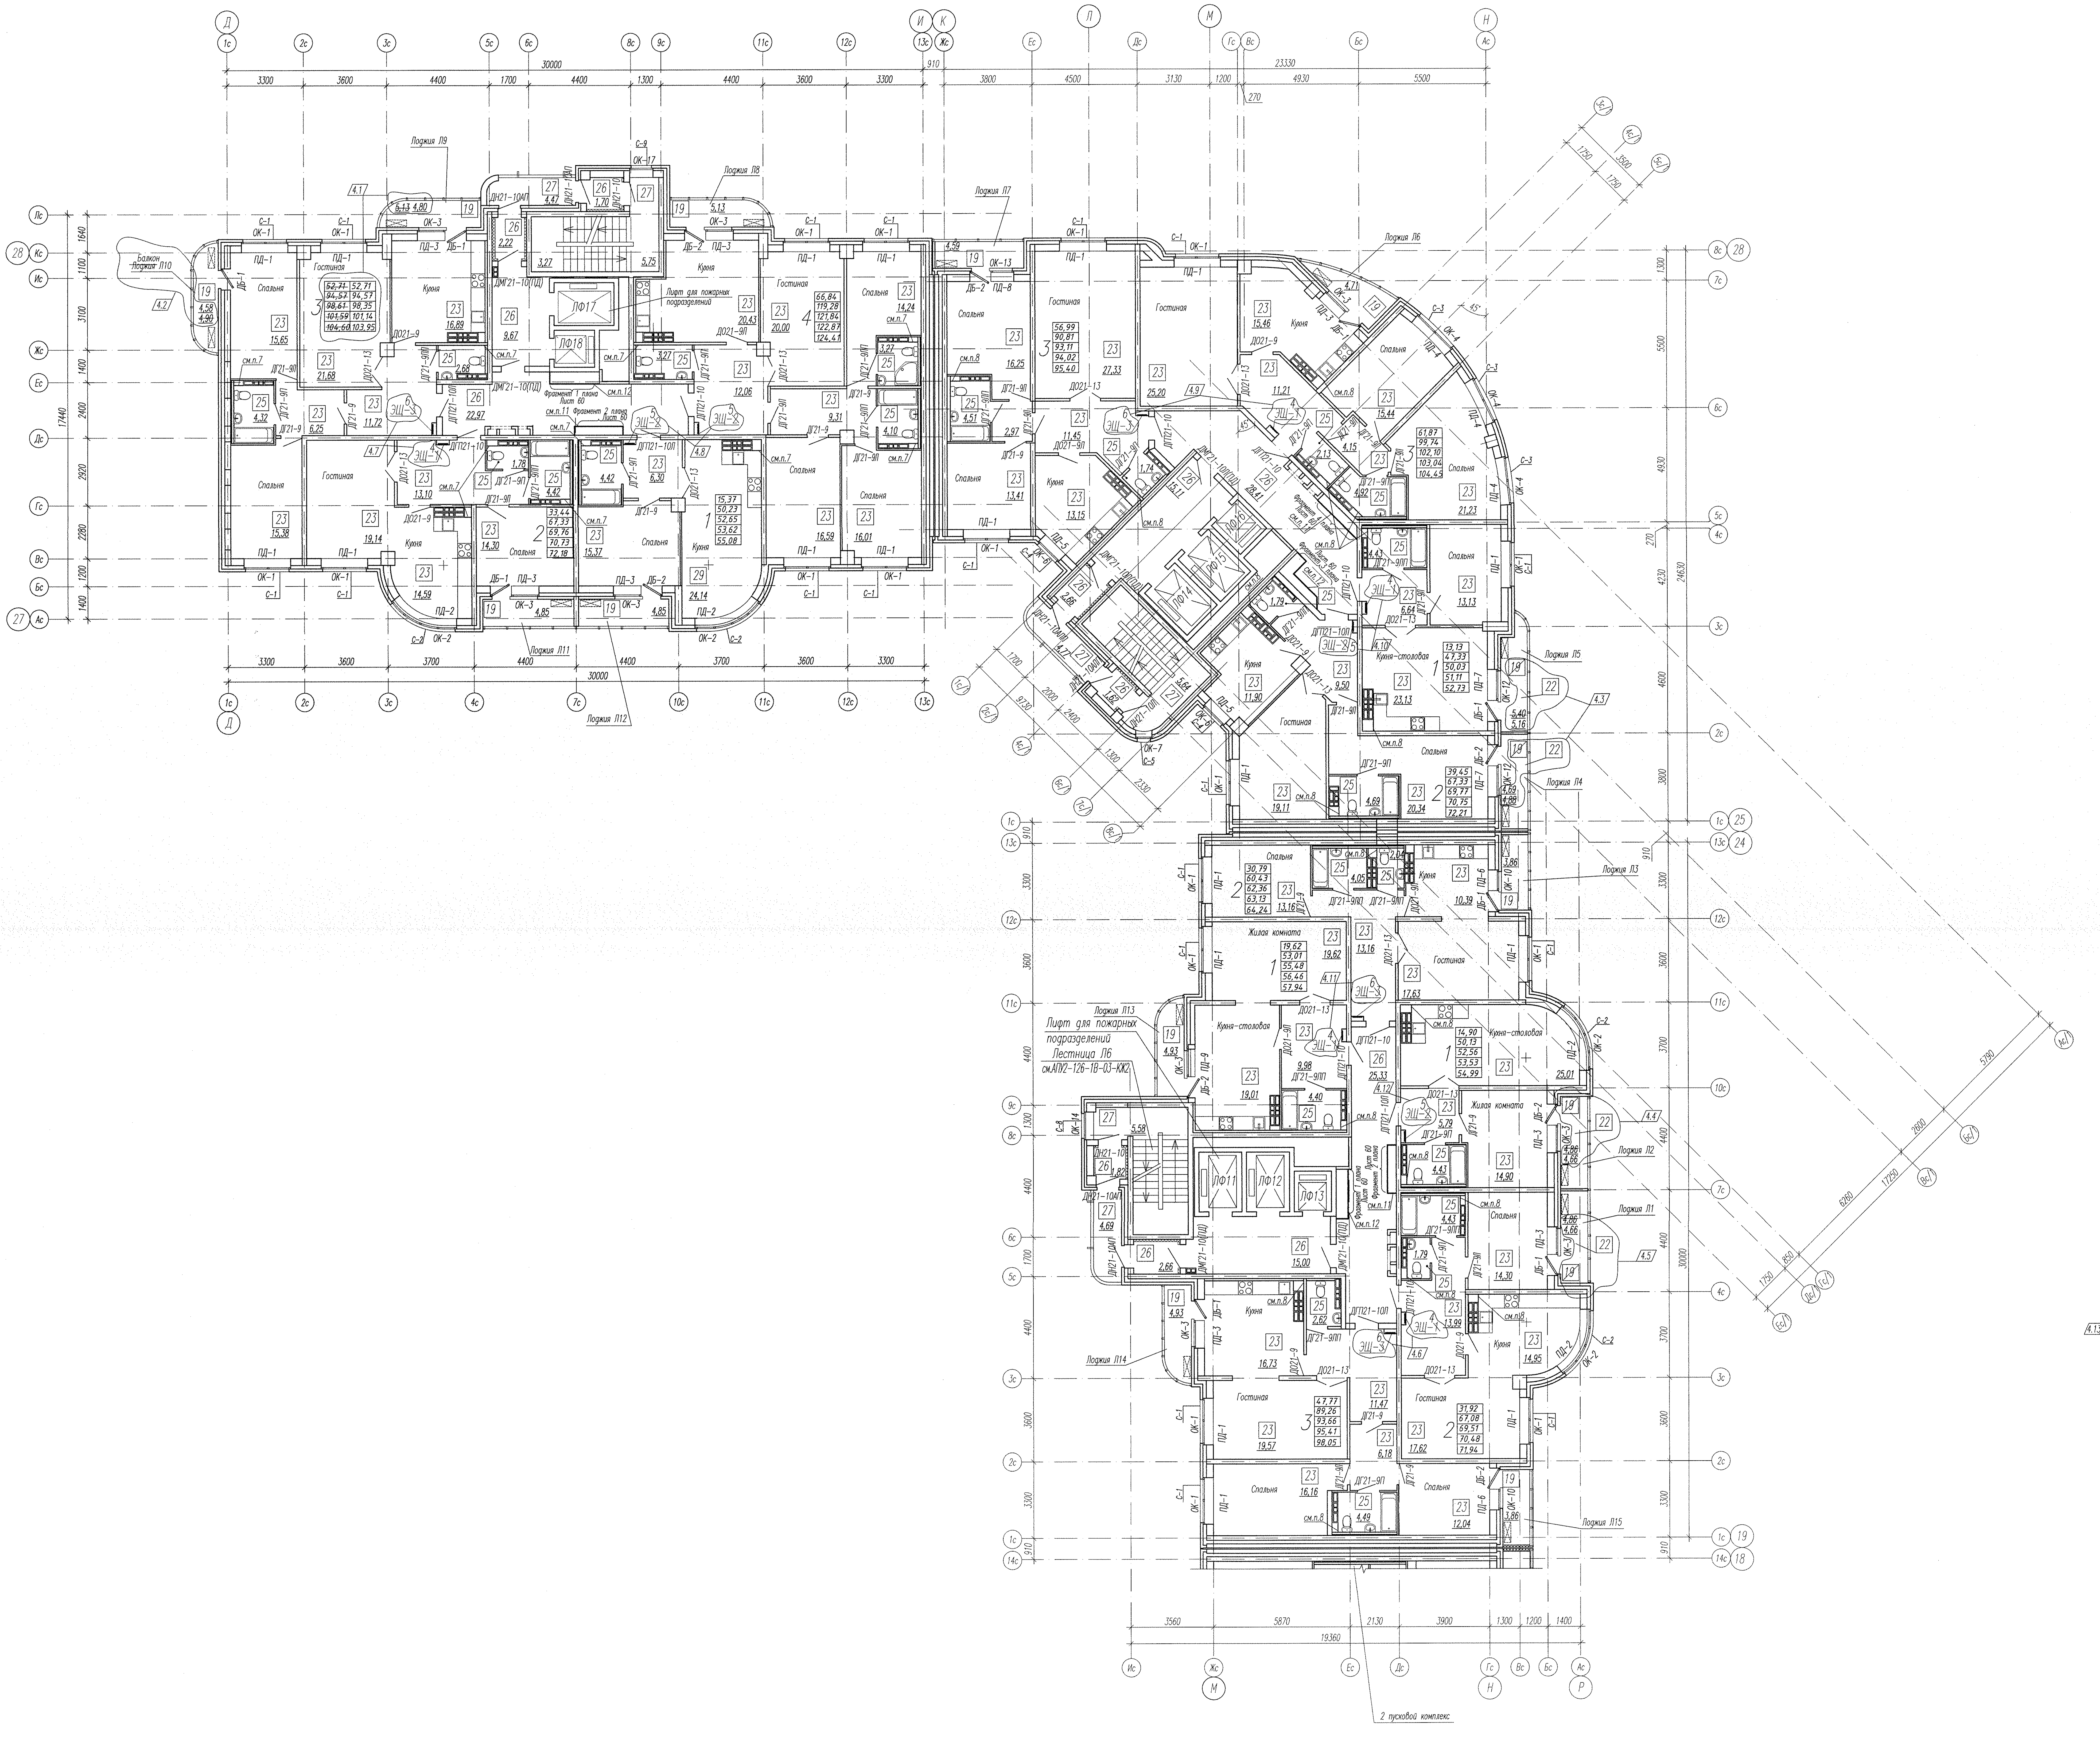
Гостиная
Спальня
Кухня
Кухня-столовая
Жилая комната
Балкон
Лоджия Л1
Лоджия Л2
Лоджия Л3
Лоджия Л4
Лоджия Л5
Лоджия Л6
Лоджия Л7
Лоджия Л8
Лоджия Л9
Лоджия Л10
Лоджия Л11
Лоджия Л12
Лоджия Л13
Лоджия Л14
Лоджия Л15
Лифт для пожарных подразделений
Лестница Л6
см.АПУ2-126-1В-03-КЖ2
ЛФ11
ЛФ12
ЛФ13
ЛФ14
ЛФ15
ЛФ17
ЛФ18
Фрагмент 1 плана Лист 60
Фрагмент 2 плана Лист 60
ЭЩ-1
ЭЩ-2
ЭЩ-3
см.п.8
см.п.11
см.п.12
2 пусковой комплекс
30000
23330
24630
19360
17440

Компоновочная схема

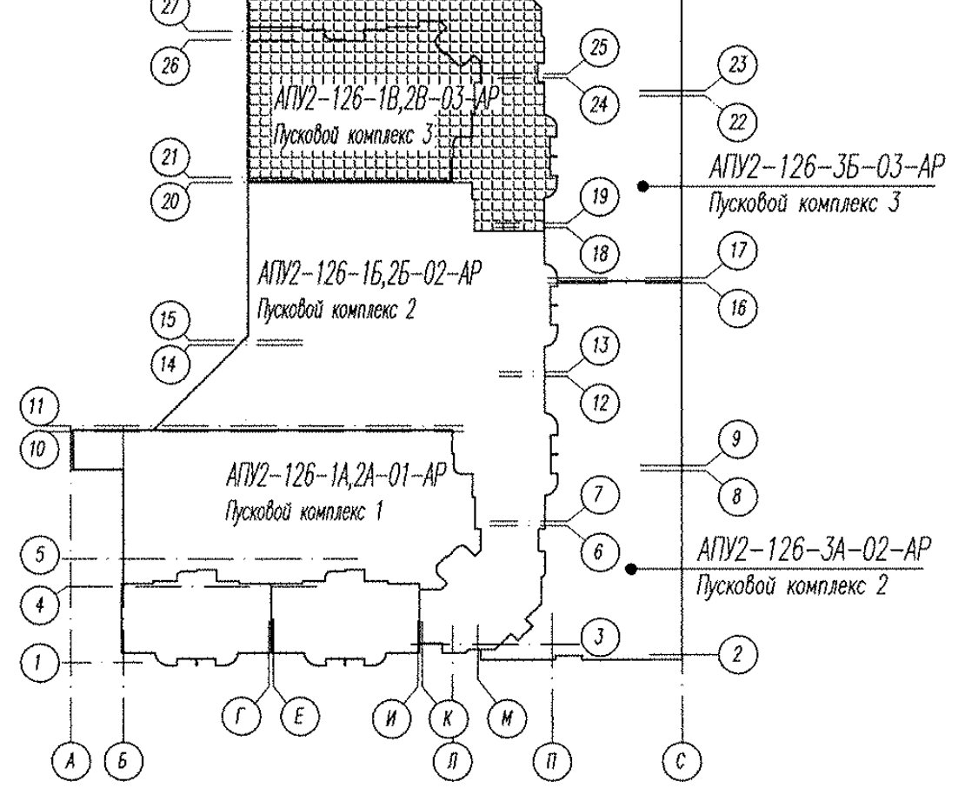
АПУ2-126-1В,2В-03-АР
Пусковой комплекс 3
АПУ2-126-3Б-03-АР
Пусковой комплекс 3
АПУ2-126-1Б,2Б-02-АР
Пусковой комплекс 2
АПУ2-126-1А,2А-01-АР
Пусковой комплекс 1
АПУ2-126-3А-02-АР
Пусковой комплекс 2

УСЛОВНЫЕ ОБОЗНАЧЕНИЯ:

70 (115) – перегородки из блоков силикатных полнотелых с пазогребневыми элементами
200 – несущие монолитные железобетонные стены
100 (50, 150) – зашивка ГВЛ по каркасу ТИГИ KNAUF

39,72	– жилая площадь квартиры
58,60	– общая площадь квартиры без лоджии и балкона
59,49	– общая площадь квартиры с лоджией и балконом (с коэффициентом – лоджия 0,5)
60,68	– общая площадь квартиры с лоджией и балконом (с коэффициентом – лоджия 0,7)
61,57	– общая площадь квартиры с лоджией и балконом (с коэффициентом 1)

14 – тип пола

Л1 – вид лоджии

▨ – место установки кондиционеров

1. Кладочный план 15...17 этажей см. лист 13.
2. Экспликацию полов см. лист 43, ведомость отделки помещений см. лист 60.
3. Схемы заполнения оконных проемов и спецификацию элементов заполнения оконных и дверных проемов см. лист 59.
4. Утепление стен тамбуров выполнить по узлу 10 на листе 50 минплитой плотностью 45кг/м3), с последующей зашивкой листами ГВЛ толщиной 12мм в 2 слоя по каркасу ТИГИ KNAUF. Элементы утепления тамбуров учтены в спецификации элементов утепления внутренних стен и перекрытий, элементов исполнения ниш этажных и квартирных щитков, зашивки коммуникаций на листе ~~53~~.54а
5. Ниши для этажных электрощитков выполнить в перегородках из силикатного кирпича производства SiMat, а квартирных – из ГВЛ толщиной 12мм в 1 слой по каркасу KNAUF, схемы см. лист 35. ~~Установить щит этажный ЭЩ-1. Щитки этажные ЭЩ-1 учтены в спецификации элементов заполнения оконных и дверных проемов. лист 59.~~
6. Схемы расположения элементов лоджий Л1...Л15 см. листы 46,47.
7. В указанном месте стояки ВК на 15 этаже зашить листами ГВЛ по каркасу ТИГИ KNAUF с устройством отверстия 300х400(h), низ на высоте 900 мм от пола (уточнить по месту) с последующей установкой люка ЛКМ1. Люки ЛКМ1 учтены в спецификации элементов заполнения ~~оконных и~~ дверных проемов на листе 59.
8. В указанном месте стояки ВК на 16 этаже зашить листами ГВЛ по каркасу ТИГИ KNAUF с устройством отверстия 300х400(h), низ на высоте 900 мм от пола (уточнить по месту) с последующей установкой люка ЛКМ1. Люки ЛКМ1 учтены в спецификации элементов заполнения оконных и дверных проемов на листе 59.
9. В лестничных клетках при установке окон ОК-7, ОК-14 и ОК-17 подоконные доски не устанавливать, вместо них выполнить откосы из цементно-песчаного раствора, поверхность зажелезнить.
10. При установке оконных блоков ОК-3, ОК-10, ОК-12, ОК-13 сливы не устанавливать, вместо них выполнить откосы из цементно-песчаного раствора, поверхность зажелезнить.
11. Стояки коммуникаций ОВ в общих коридорах зашить листами ГВЛ толщиной 12мм в 2 слоя по каркасу ТИГИ KNAUF с последующей установкой ~~ЩЭ2~~ ЩЭ-1, см. лист 60. Этажные щиты ~~ЩЭ2~~ ЩЭ-1 учтены в спецификации элементов заполнения ~~оконных и~~ дверных проемов, лист 59.
12. Стояки ВК зашить листами ГВЛ в 2 слоя по каркасу ТИГИ KNAUF с устройством ~~на 1 этаже~~ отверстия ~~980х1600(h)~~ 890х1610(h), низ на высоте 300 мм от пола (уточнить по месту) с последующей установкой щита этажного ~~ЩЭ2~~ ЩЭ-1. Щитки ~~ЩЭ2~~ ЩЭ-1 учтены в спецификации элементов заполнения ~~оконных и~~ дверных проемов на листе 59.

4.13

4.14

						АПУ2-126-1В,2В-03-АР			
4	14	–	104-13		05.13	Многоэтажный жилой дом с нежилыми помещениями, пристроенными магазинами, подземной автостоянкой в границах улиц 8 Марта–Авиационной– Союзной в Чкаловском районе г. Екатеринбурга			
3	–	Нов.	59-13		03.13				
Изм.	Кол.уч.	Лист.	Nдок.	Подпись	Дата				
Гл. арх.		Земцова			03.13	Жилой дом 1В. Подземная автостоянка 2В. Пусковой комплекс 3	Стадия	Лист	Листов
Н.контр.		Рыжкова					Р	41	
Зав.груп.		Острогорская							
Разраб.		Снигирева		Снигу		Отделочные планы 15...17 этажей.	ЗАО "Корпорация "Атомстройкомплекс"		
Проверил		Земцова							
Исполнил		Снигирева		Снигу					

Формат А0