Отделочный план 18 этажа.

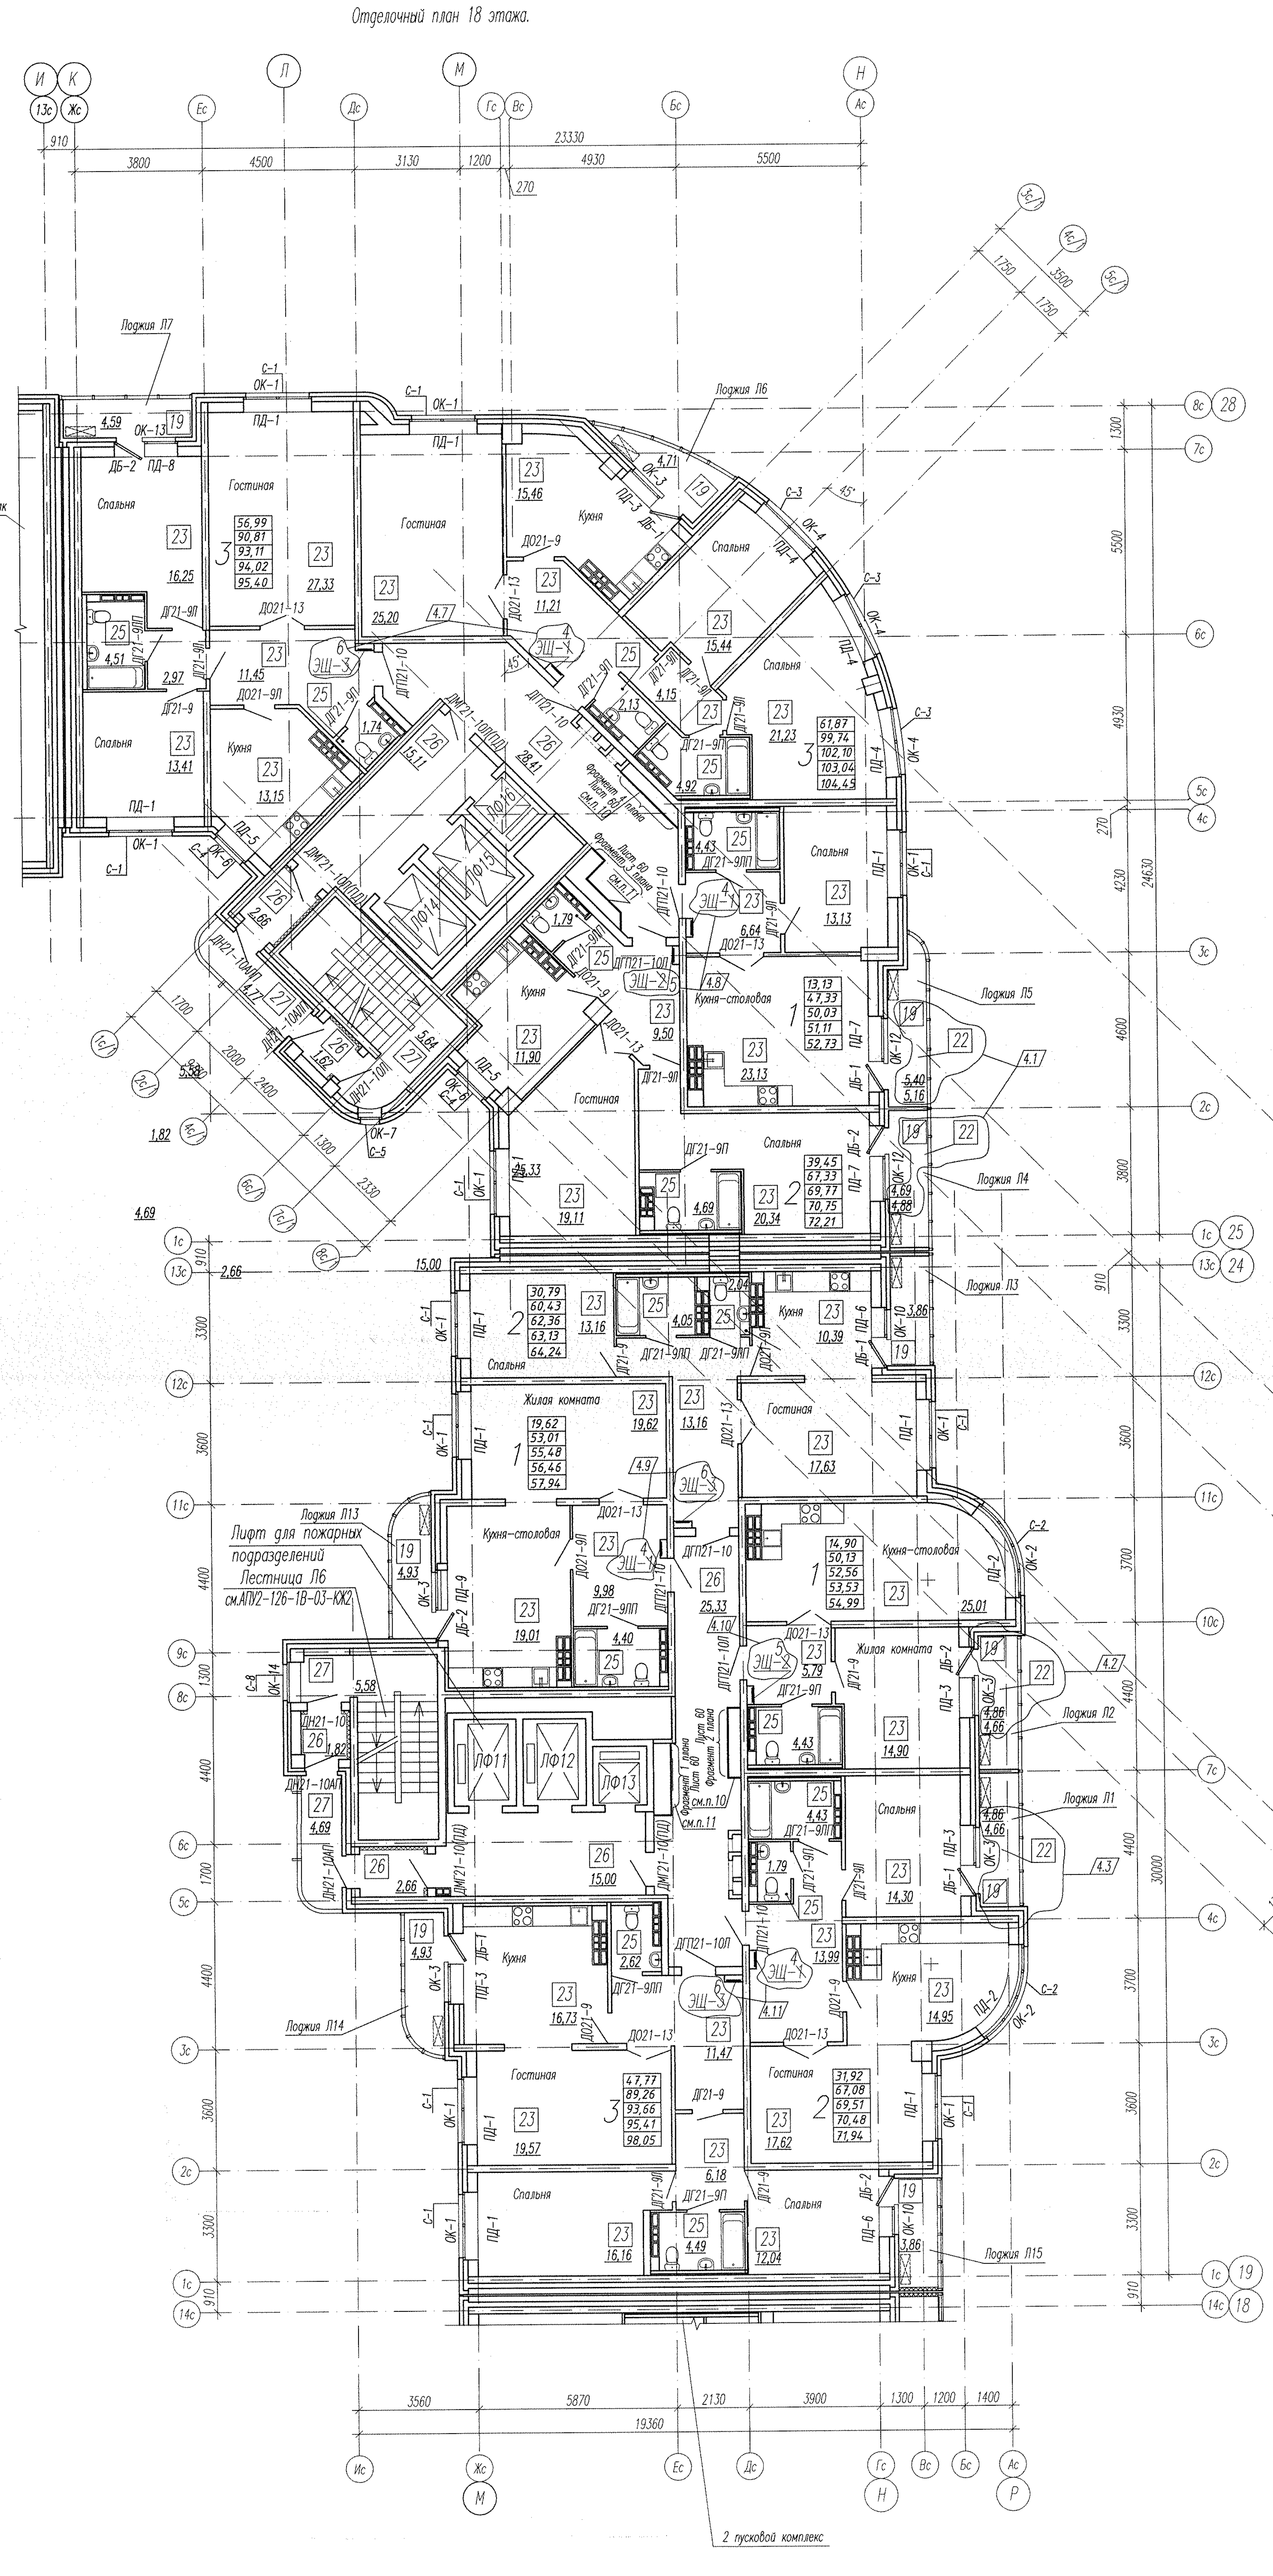
Лифт для пожарных подразделений
Лестница Л6
см.АПУ2-126-1В-03-КЖ2
Чердак
2 пусковой комплекс
Гостиная
Спальня
Кухня
Кухня-столовая
Жилая комната
Лоджия Л1
Лоджия Л2
Лоджия Л3
Лоджия Л4
Лоджия Л5
Лоджия Л6
Лоджия Л7
Лоджия Л13
Лоджия Л14
Лоджия Л15
ЛФ11
ЛФ12
ЛФ13
23330
30000
19360
24630

Отделочный план 19 этажа.

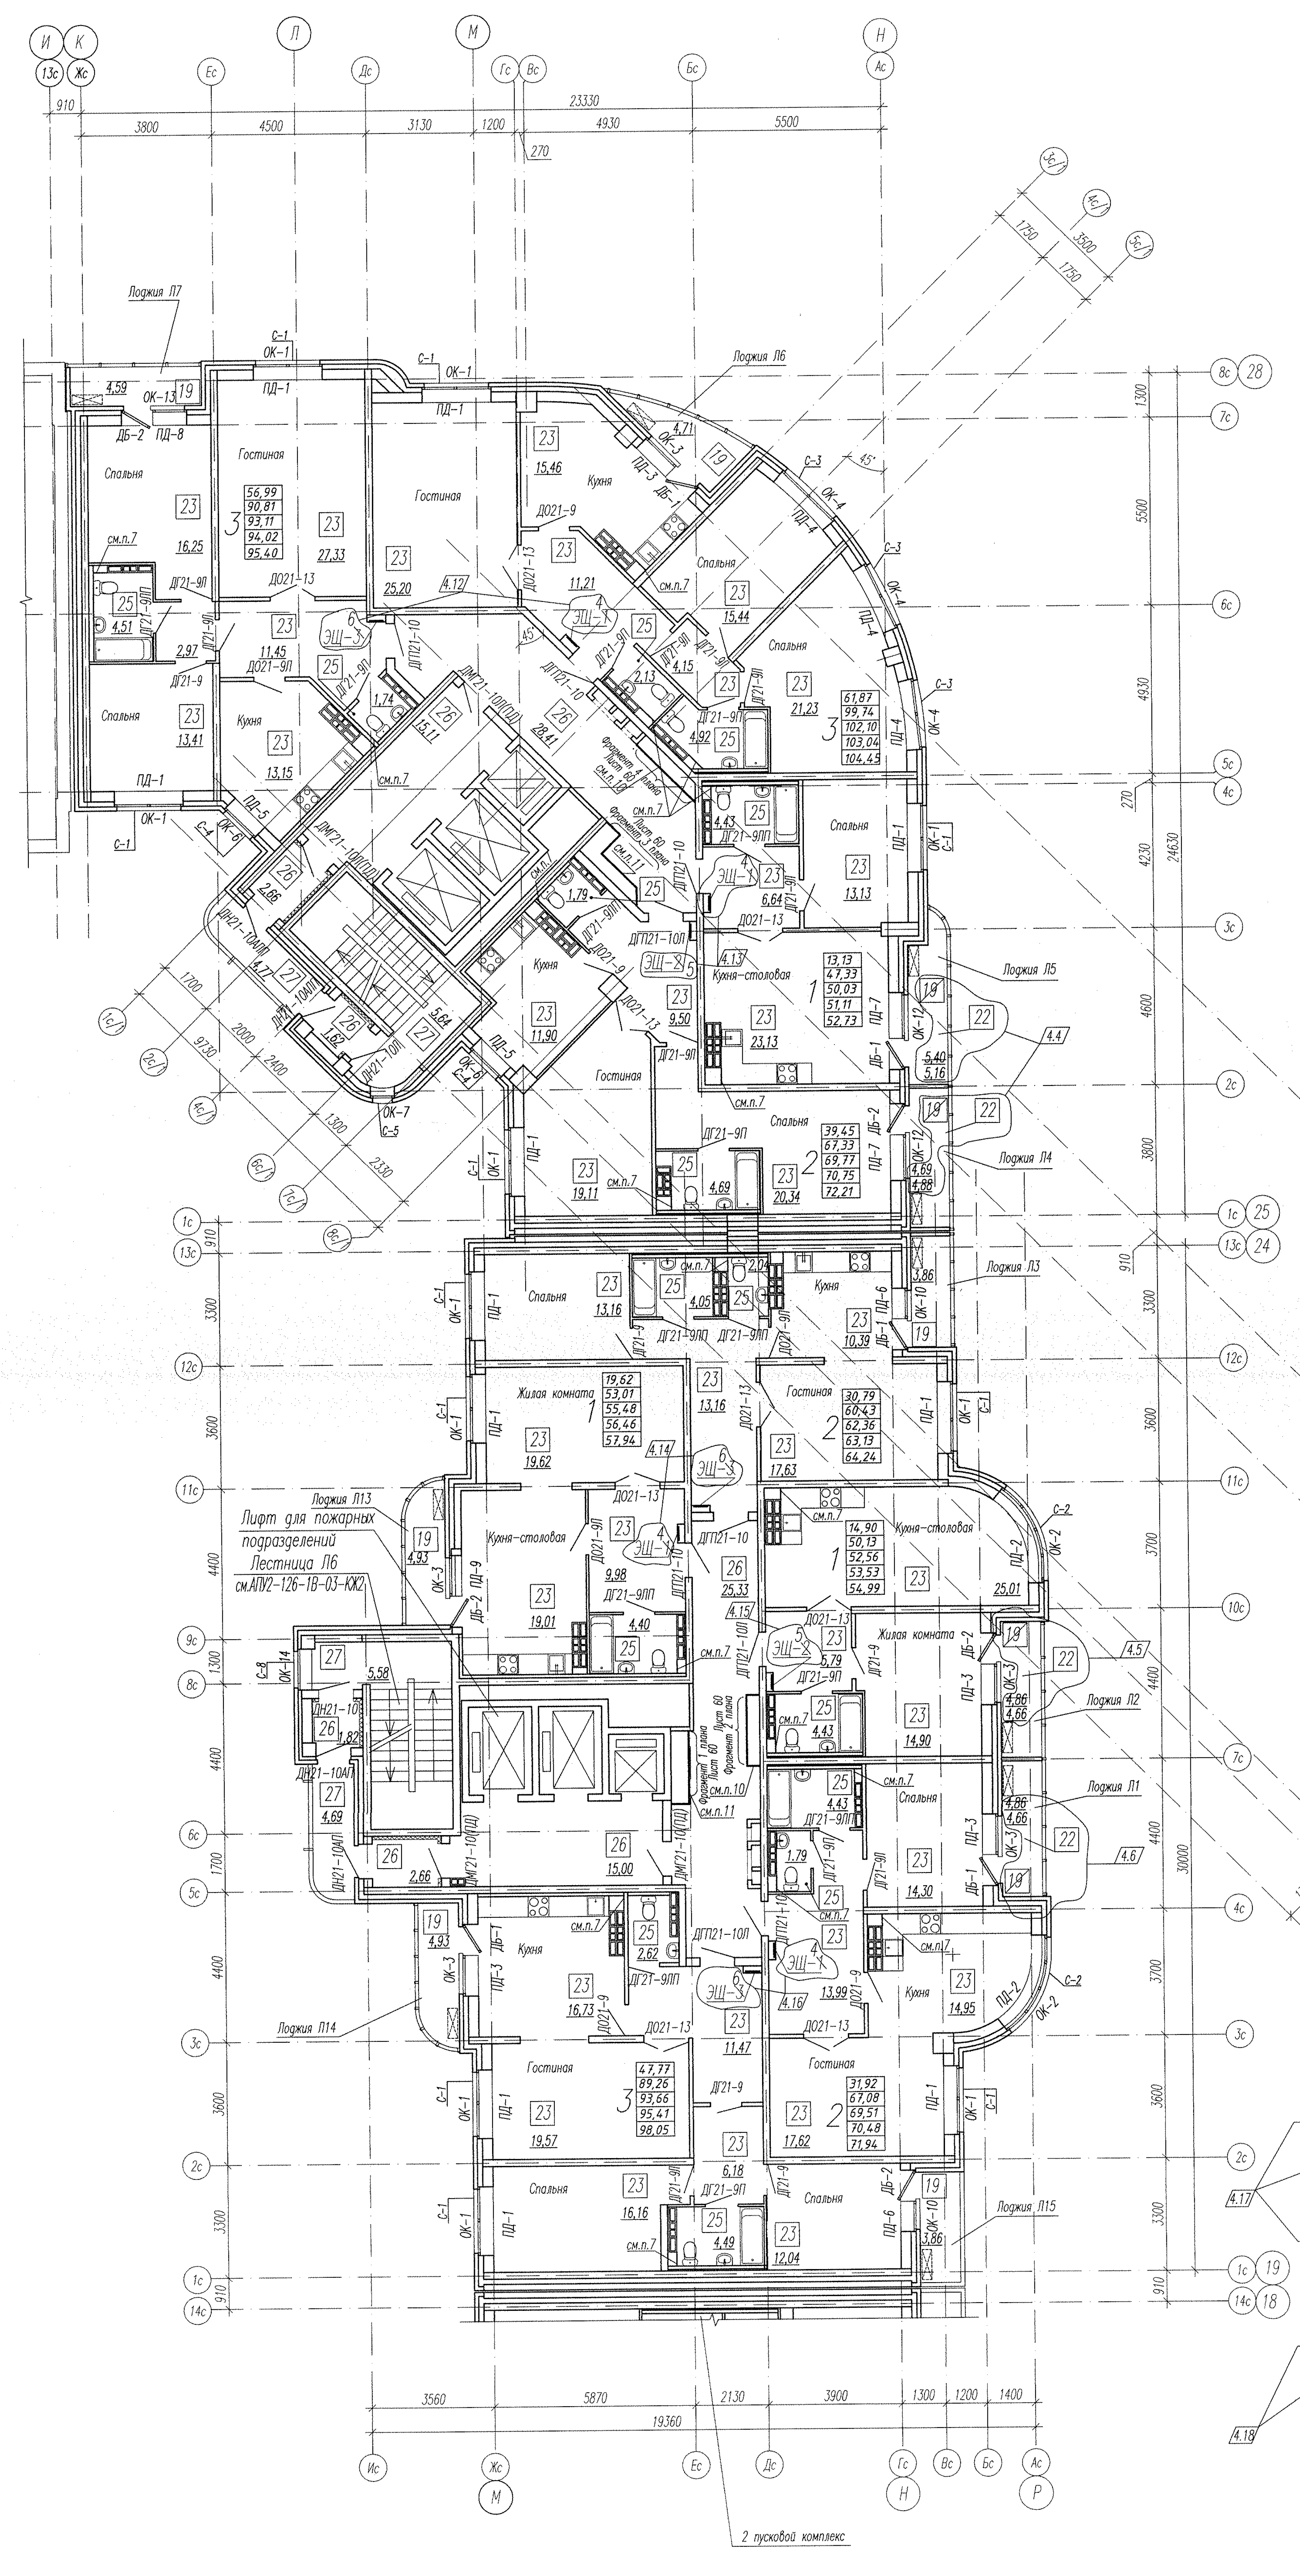
Лифт для пожарных подразделений
Лестница Л6
см.АПУ2-126-1В-03-КЖ2
2 пусковой комплекс
Гостиная
Спальня
Кухня
Кухня-столовая
Жилая комната
Лоджия Л1
Лоджия Л2
Лоджия Л3
Лоджия Л4
Лоджия Л5
Лоджия Л6
Лоджия Л7
Лоджия Л13
Лоджия Л14
Лоджия Л15
23330
30000
19360
24630

Компоновочная схема

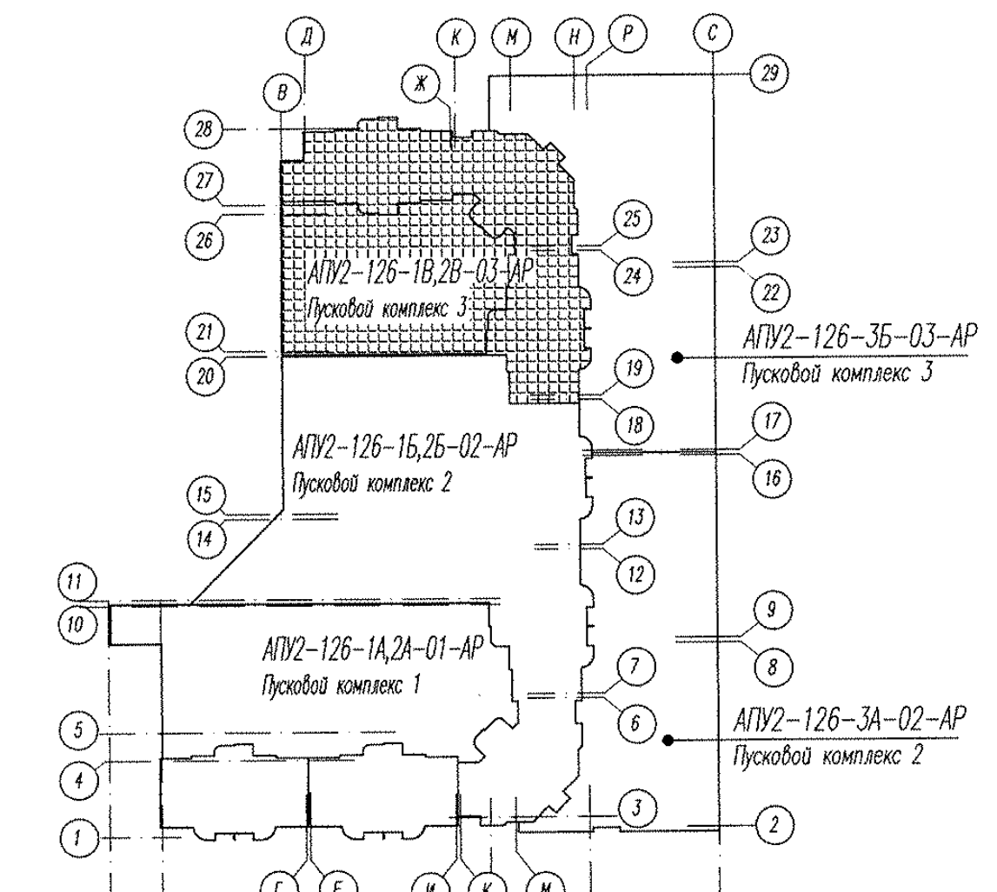
АПУ2-126-1В,2В-03-АР
Пусковой комплекс 3
АПУ2-126-3Б-03-АР
Пусковой комплекс 3
АПУ2-126-1Б,2Б-02-АР
Пусковой комплекс 2
АПУ2-126-1А,2А-01-АР
Пусковой комплекс 1
АПУ2-126-3А-02-АР
Пусковой комплекс 2

УСЛОВНЫЕ ОБОЗНАЧЕНИЯ:

70 (115) – перегородки из блоков силикатных полнотелых с пазогребневыми элементами

200 – несущие монолитные железобетонные стены

100 (50, 150) – зашивка ГВЛ по карскасу ТИГИ KNAUF

39,72	– жилая площадь квартиры
58,60	– общая площадь квартиры без лоджии и балкона
59,49	– общая площадь квартиры с лоджией и балконом (с коэффициентом – лоджия 0,5)
60,68	– общая площадь квартиры с лоджией и балконом (с коэффициентом – лоджия 0,7)
61,57	– общая площадь квартиры с лоджией и балконом (с коэффициентом 1)

14 – тип пола

Л1 – вид лоджии

⊠ – место установки кондиционеров

1. Кладочный план 18...19 этажей см. лист 14.
2. Экспликацию полов см. лист 43, ведомость отделки помещений см. лист 60.
3. Схемы заполнения оконных проемов и спецификацию элементов заполнения оконных и дверных проемов см. лист 59.
4. Утепление стен тамбуров выполнить по узлу 10 на листе 50 минплитой плотностью 45кг/м3), с последующей зашивкой листами ГВЛ толщиной 12мм в 2 слоя по каркасу ТИГИ KNAUF. Элементы утепления тамбуров учтены в спецификации элементов утепления внутренних стен и перекрытий, элементов исполнения ниш этажных и квартирных щитков, зашивки коммуникаций на листе ~~53~~.54а
5. Ниши для этажных электрощитков выполнить в перегородках из силикатного кирпича производства SiMat, а квартирных – из ГВЛ толщиной 12мм в 1 слой по каркасу KNAUF, схемы см. лист 35. ~~Установить щит этажный ЭЩ-1. Щитки этажные ЭЩ-1 учтены в спецификации элементов заполнения оконных и дверных проемов. лист 59.~~
6. Схемы расположения элементов лоджий Л1...Л15 см. листы 46,47.
7. В указанном месте стояки ВК на 19 этаже зашить листами ГВЛ по каркасу ТИГИ KNAUF с устройством отверстия 300х400(h), низ на высоте 900 мм от пола (уточнить по месту) с последующей установкой люка ЛКМ1. Люки ЛКМ1 учтены в спецификации элементов заполнения ~~оконных и~~ дверных проемов на листе 59.
8. В лестничных клетках при установке окон ОК-7, ОК-14 и ОК-17 подоконные доски не устанавливать, вместо них выполнить откосы из цементно-песчаного раствора, поверхность зажелезнить.
9. При установке оконных блоков ОК-3, ОК-10, ОК-12, ОК-13 сливы не устанавливать, вместо них выполнить откосы из цементно-песчаного раствора, поверхность зажелезнить.
10. Стояки коммуникаций ОВ в общих коридорах зашить листами ГВЛ толщиной 12мм в 2 слоя по каркасу ТИГИ KNAUF с последующей установкой ~~ЩЭ2~~ ЩЭ-1, см. лист 60. Этажные щиты ~~ЩЭ2~~ ЩЭ-1 учтены в спецификации элементов заполнения ~~оконных и~~ дверных проемов, лист 59.
11. Стояки ВК зашить листами ГВЛ в 2 слоя по каркасу ТИГИ KNAUF с устройством ~~на 1 этаже~~ отверстия ~~980х1600(h)~~ 890х1610(h), низ на высоте 300 мм от пола (уточнить по месту) с последующей установкой щита этажного ~~ЩЭ2~~ ЩЭ-1. Щитки ~~ЩЭ2~~ ЩЭ-1 учтены в спецификации элементов заполнения ~~оконных и~~ дверных проемов на листе 59.

4.17

4.18

4.19

4	19	–	103-13		05.13	**АПУ2-126-1В,2В-03-АР**
3	–	Нов.	59-13		03.13	Многоэтажный жилой дом с нежилыми помещениями, пристроенными магазинами, подземной автостоянкой в границах улиц 8 Марта–Авиационной– Союзной в Чкаловском районе г. Екатеринбурга
Изм.	Кол.уч.	Лист.	Nдок.	Подпись	Дата	
Гл. арх.		Земцова			03.13	Жилой дом 1В. Подземная автостоянка 2В. Пусковой комплекс 3
Н.контр.		Рыжкова				Стадия: Р; Лист: 42; Листов:
Зав.груп.		Острогорская				
Разраб.		Снигирева				Отделочные планы 18, 19 этажей.
Проверил		Земцова				ЗАО "Корпорация "Атомстройкомплекс"
Исполнил		Снигирева				

Согласовано

Взам. инв. N

Подпись и дата

Инв. N подл.